LENGUADO

Situación actual de la construcción: CASA TERMINADA

Precio: 990.000€ + 10% IVA

DETALLE INMUEBLE

Año de construcción: 2022Tipo de obra: Obra nueva

- Tipo de propiedad: Casa / Chalet

- Tipo de operación: Venta

Provincia: Alicante
Población: Benissa
Zona: Montemar
Orientación: Sur-Este

Plantas: 3Dormitorios: 3Baños: 3

- Aseo: 1

Certificación energética: B
 Sup. Construida: 260m2
 Sup. Parcela: 998m2
 Cocina: Abierta - 6'3m2
 Sup. Salón: 33'3m2

- Porche: 29'50m2 - Terraza: 33'33m2

Muros de contención: Sí, en piedra natural
 Rampa de acceso: Sí, en hormigón impreso
 Vistas: Panorámicas al mar y al peñón de Ifach

Piscina: Privada – Desbordante

- Tipo de Calefacción: Bomba de calor - Central

- Calentador de agua: Bomba de calor

Jardín: PrivadoParking: Sí

- Suelo del inmueble: Gres porcelánico rectificado

Trastero: Sí

Puerta blindada: Sí

Sótano: SíLavandería: Sí

Armarios empotrados: SíDoble acristalamiento: Sí

DESCRIPCIÓN

Villa de lujo moderna en la urbanización Montemar, Benissa Costa, la ubicación permite vistas panorámicas al mar mediterráneo y peñón de Ifach. Casa de tres plantas con 3 dormitorios, tres baños, un aseo, y piscina con jardín privado.

Planta alta: Se encuentra una habitación en suite con amplio vestidor, porche diáfano privado y baño completo.

Planta principal: Con cocina abierta americana totalmente equipada con electrodomésticos Bosch, salón-comedor y aseo. En esta planta también encontraremos la piscina, con terraza.

Planta Inferior: Dos dormitorios, dos baños y una sala de máquinas.

Características: Casa en blanco con carpintería de aluminio esmaltado de color blanco, persianas automáticas en los dormitorios, calefacción por suelo radiante con bomba de calor, electricidad de la red además de la instalación de energía solar adicional de acuerdo con las normas en vigor, preinstalación de aire acondicionado y armarios empotrados

Situación: A unos 2'5km de la cala Baladrar y de la zona comercial Pepe la Sal aproximadamente, 3km del club de Golf Ifach y a 5km de Moraira pueblo.

MEMORIA DE CALIDADES

ESTRUCTURA

• Estructura de hormigón armado, según proyecto.

CARPINTERÍAS

- Toda la carpintería exterior de las ventanas son de aluminio lacado color blanco, con cristal climalit 6.6.4. con planiterm por su cara exterior.
 - Carpintería tipo 1
 - Color: COR_L_Especial1
 - Serie COR-70 HO CE
 - VIDRIO COMPUESTO
 - Float Inc. 4mm
 - Camara 16/20mm
 - Sunguard Sun 4+4
 - Carpintería tipo 2
 - Color: COR_L_Especial1
 - Serie COR-VISION
 - VIDRIO COMPUESTO
 - Sunguard Sun 4+4
 - Cámara 12mm
 - Laminar Inc. 4+4
 - Carpintería tipo 3
 - Color: COR_L_Especial1
 - Serie COR-60 CE
 - VIDRIO COMPUESTO
 - Laminar Inc. 4+4/3+3
 - Camara 12/16mm
 - Sunguard Sun 4+4
- Las ventanas de los dormitorios llevan estores enrollables motorizados con motor NICE
 VIA radio con mando a distancia del mismo color que las carpinterías.
- ACRISTALAMIENTO: Vidrio doble bajo emisivo 4+4/12/3+3, 4/12/3+3

COCINA

- Electrodomésticos de última tecnología marca Bosch
- Fregadero ROCA BERLIN 55 PLUS acero inox.
- Grifería fregadero ROCA L20
- Cocina abierta con isla

PARKING

- Rampa de acceso en hormigón impreso.
- Plataforma en parking para dar la vuelta a los coches de PELLICER TECHNOLOGY.
 MOD.PG45

BAÑOS

- Dormitorio principal con baño independiente
- Inodoro suspendido ROCA THE GAP con asiento amortiguado y placa PL1 dual blanco
- Lavamanos mural ROCA DIVERTA 470
- Toallero lavamanos DIVERTA
- Grifería lavabo ROCA L20 con válvula clic
- Sifón cromado BASIC
- Aplacados cerámicos con relieve, sensoriales y agradables visualmente.

JARDÍN

- Privado.
- Cuenta con árboles autóctonos de la zona. Que van acorde con el clima mediterráneo. Pone el toque campestre y aromático, ideal para cualquier jardín casero.

PAVIMENTO EXTERIOR

- CERÁMICO: Baldosa de gres porcelánico rectificado microbiselado antideslizante.
 - Pavimento base 60x120 cm ARDESIA AVORIO. SALONI

PAVIMENTO INTERIOR.

- CERÁMICO: Baldosa de gres porcelánico rectificado microbiselado
 - Pavimento base 60x120 cm ARDESIA AVORIO. SALONI

PISCINA

- Gresite inalterable a los ácidos, modelo 5601 NATURE SEA SALT MALLA, acabado brillo.
- Juntas antialgas
- Cuenta con equipo de sal AQUARITE FLO ADVANCED 33g/h. HAYWARD
- Desbordante.
- Escaleras interiores de obra.

CERRAMIENTO EXTERIOR DE LA PARCELA.

- Muros exteriores con enlucido liso a dos caras
- Puerta automática amplia, con acceso peatonal y a vehículos, cuenta con dos mandos.
- Muros de hormigón de 25cm de espesor
- Puerta de seguridad de acceso a vivienda

MUROS DE PIEDRA

- Muros de contención de piedra natural
- Nuestra piedra es tallada a mano, siendo estas rocas provenientes de canteras de la región.

LUZ

- Gran luminosidad en toda la vivienda.
- Grandes ventanas que permiten la entrada de luz natural.
- Luces alrededor de la vivienda que permiten una buena iluminación en la noche, y aportan la sensación de confort.

ARMARIOS

- Armarios empotrados de gran calidad.
- Vestidor en el dormitorio principal.
- Características: Melamina pino havana bco de 19mm, con estantes, barra de colgar, altillo. Frente con puertas abatibles con tirador uñero

ENTRADA A LA VIVIENDA.

• Hormigón impreso color gris.



P. BÁSICO VIV.UNIFAMILIAR CALLE LLENGUADO 10,Par. 22/1/214_ BENISSA, ALICANTE

Página 1
SUPERFICIÉ SCIA rio (Cado_fin_Obra_5) pda 25/22

50307 TEODORO NUÑEZ BLASCO

MODIFICACIONES FIN OBRA CALLE LENGUADO. BENISSA. ALICANTE

E:18-01241-500 P:1 de 1 D:22-0012161-001-03314 Visado Colegial según el artículo 13 de la Ley 2/1974, modificado por la ley 25/2009

COMPUTABLE	DESCRIPCION	ÚTIL	CONSTR.
72,05 m2	Vivienda P.A (nivel	62,40 m2	72,05 m2
	+140,90):		
53,85 m2	Planta superior	(Inc. Escalera)	53,85 m2
	Vestidor	14,27 m2	
	Dormitorio 1:	22,12 m2	
	Baño 1:	7,75 m2	
	Escalera 1	1,76 m2	
18,20 m2	Porche 3	16,50 m2	18,20 m2
83,70 m2	Vivienda P.B (nivel	139,47 m2	83,70 m2
	+137,65):		
69,89 m2	Planta acceso	(Inc. Escalera)	69,89 m2
	Estar:	48,32 m2	
	Cocina:	7,15 m2	
	Escalera:	3,97 m2	
	Aseo:	1,68 m2	
11,58 m2	Porche 1:	11,58 m2	11,58 m2
2,23 m2	Porche 2 sobre cub. Trans	2,23 m2	2,23 m2
	Cubierta transitable	64,54 m2	
39,75 m2	Vivienda P.INF. (nivel	78,39 m2	95,75 m2
	+132,26):		
84,55 m2	Planta Inferior	(Inc. Escalera)	84,55 m2
	Escalera 2:	4,74 m2	
	Distribuidor:	12,18 m2	
	Lavadero:	1,85 m2	
	Dormitorio2:	15,17 m2	
	Dormitorio3:	14,45 m2	
	Aseo2:	4,42 m2	
	Baño2:	7,25 m2	
	Instalaciones:	9,56 m2	
-11,20 m2	Depuradora y Depósito:	8,77 m2	11,20 m2
-44,80 m2	Descontar Sup. Sótano		
195,50 m2	SUMA:	280,26 m2	251,50 m2


Piscina

24,79 m2

29,03 m2

Tel: +34 91 357 06 54 www.cuatro50.com



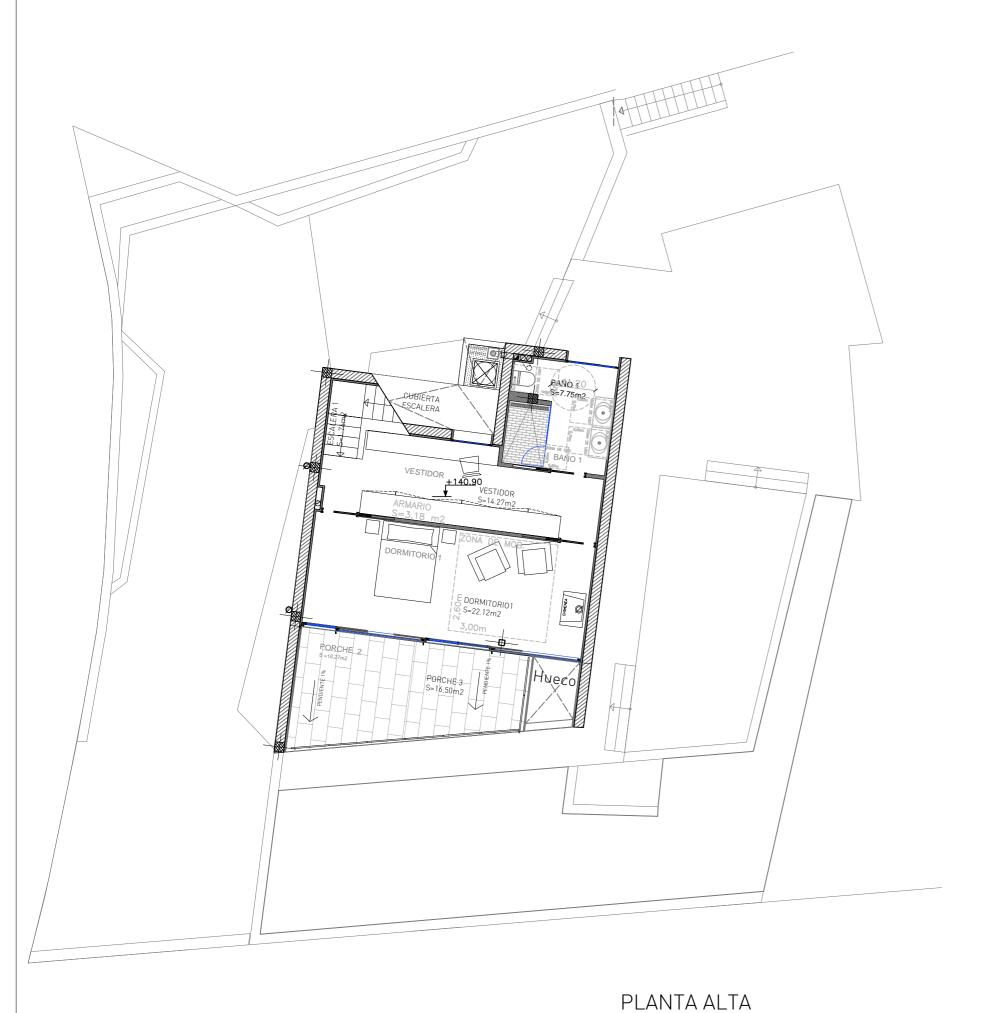

EXPLANACIÓN +136.1₀ N.TERRENO +134.00 +139.40 N.TERRENO +133.00 +141.80 N.S.MURO +133.00 N.TERRENO +133.80 N.TERRENO +132.00 #137.05 NIVEL PISCINA +137.05 NIVEL PISCINA N.TERRENO +133.05 N.S.MURO +132.00 N.TERRENO +131.00

VISADO 19/12/22
50307 TEODORO NUÑEZ BLASCO E:18-01241-500 P:1 de 2 D:22-0012161-001-03312 sado Colegial según el artículo 13 de la Ley 2/1974, modificado por la ley 25/2005

PLANTA DE ACCESO

proyecto PROYECTO EJECUCIÓN MODIFICADO
CONSTRUCCIÓN DE VIVIENDA UNIFAMILIAR Y PISCINA EN EL CARRER
LLENGUADO PARCELA B14 DE LA
URBANIZACIÓN MONTEMAR, BENISSA.
ALACANT.
tipo de proyecto:

Modificacion Proyecto Ejecución

fecha octubre 22 :

revisión

título del planMOBILIARIO Y SUPERFICIES

PLANTA SUPERIOR Y ACCESO PLANO AS-BUILT

escala 1:100 tamaño original : A-2 número de plano :

sustituye a AS BUILT-01


arquitecto : Teodoro Núñez

propiedad: JORGE CANET

EDUARDO VELA 8C 28023 MADRID NUÑEZ CUATRO50 casas expansivas RIBOT

T913570654 F913575460

www.nuniezribot.com
www.cuatro50.com
estudio@nuniezribot.com Tel: +34 91 357 06 54 www.cuatro50.com info@cuatro50.com

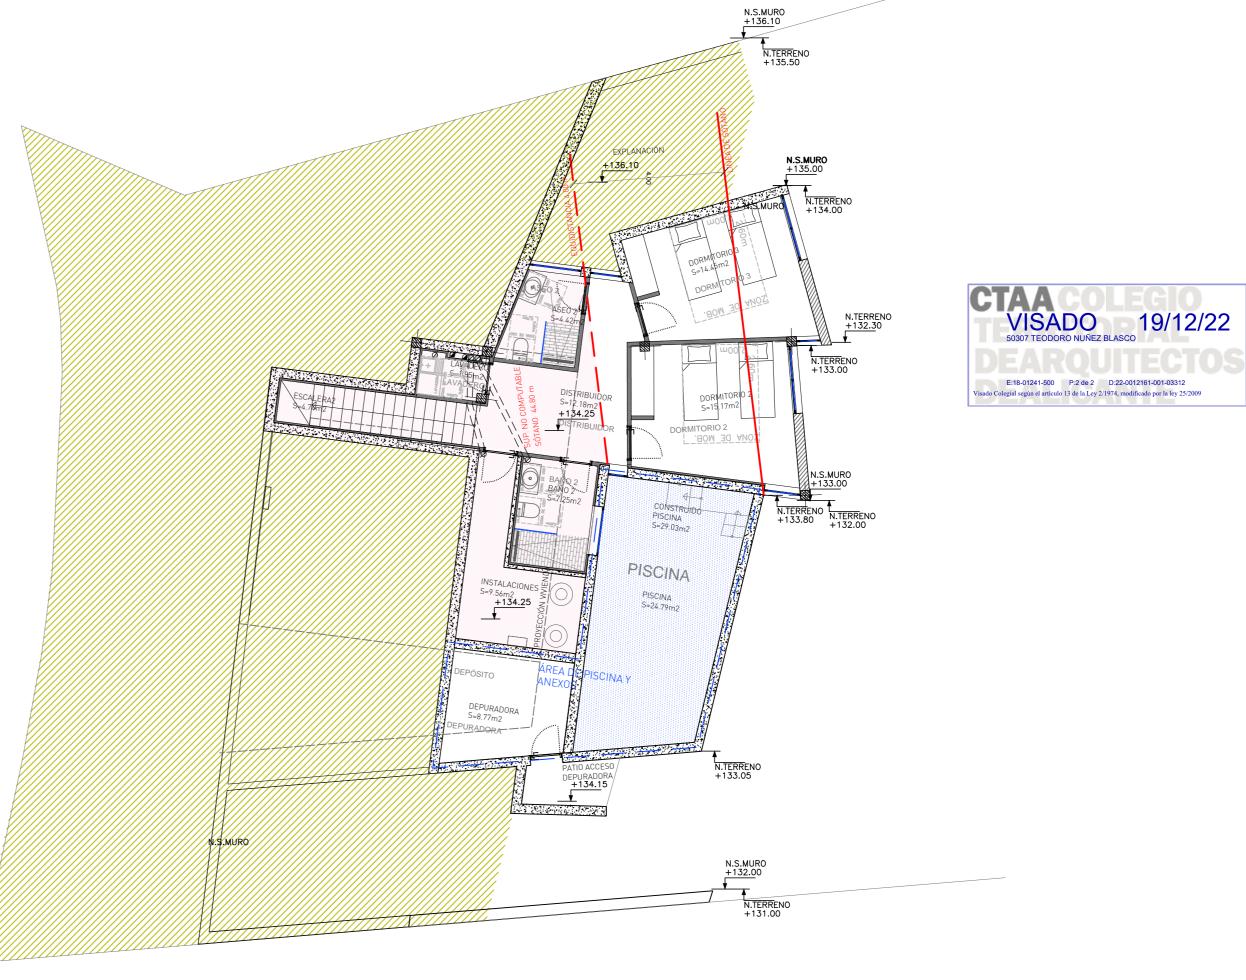

proyecto PROYECTO EJECUCIÓN MODIFICADO
CONSTRUCCIÓN DE VIVIENDA UNI—
FAMILIAR Y PISCINA EN EL CARRER
LLENGUADO PARCELA B14 DE LA
URBANIZACIÓN MONTEMAR, BENISSA.
ALACANT.
tipo de proyecto:

Modificacion Proyecto Ejecución

fecha octubre 22 :

revisión

título del planMOBILIARIO Y SUPERFICIES

PLANTA INFERIOR
PLANO AS-BUILT

escala 1:100 : tamaño original : A-2 número de plano :

sustituye a '

arquitecto : Teodoro Núñez

propiedad: JORGE CANET